
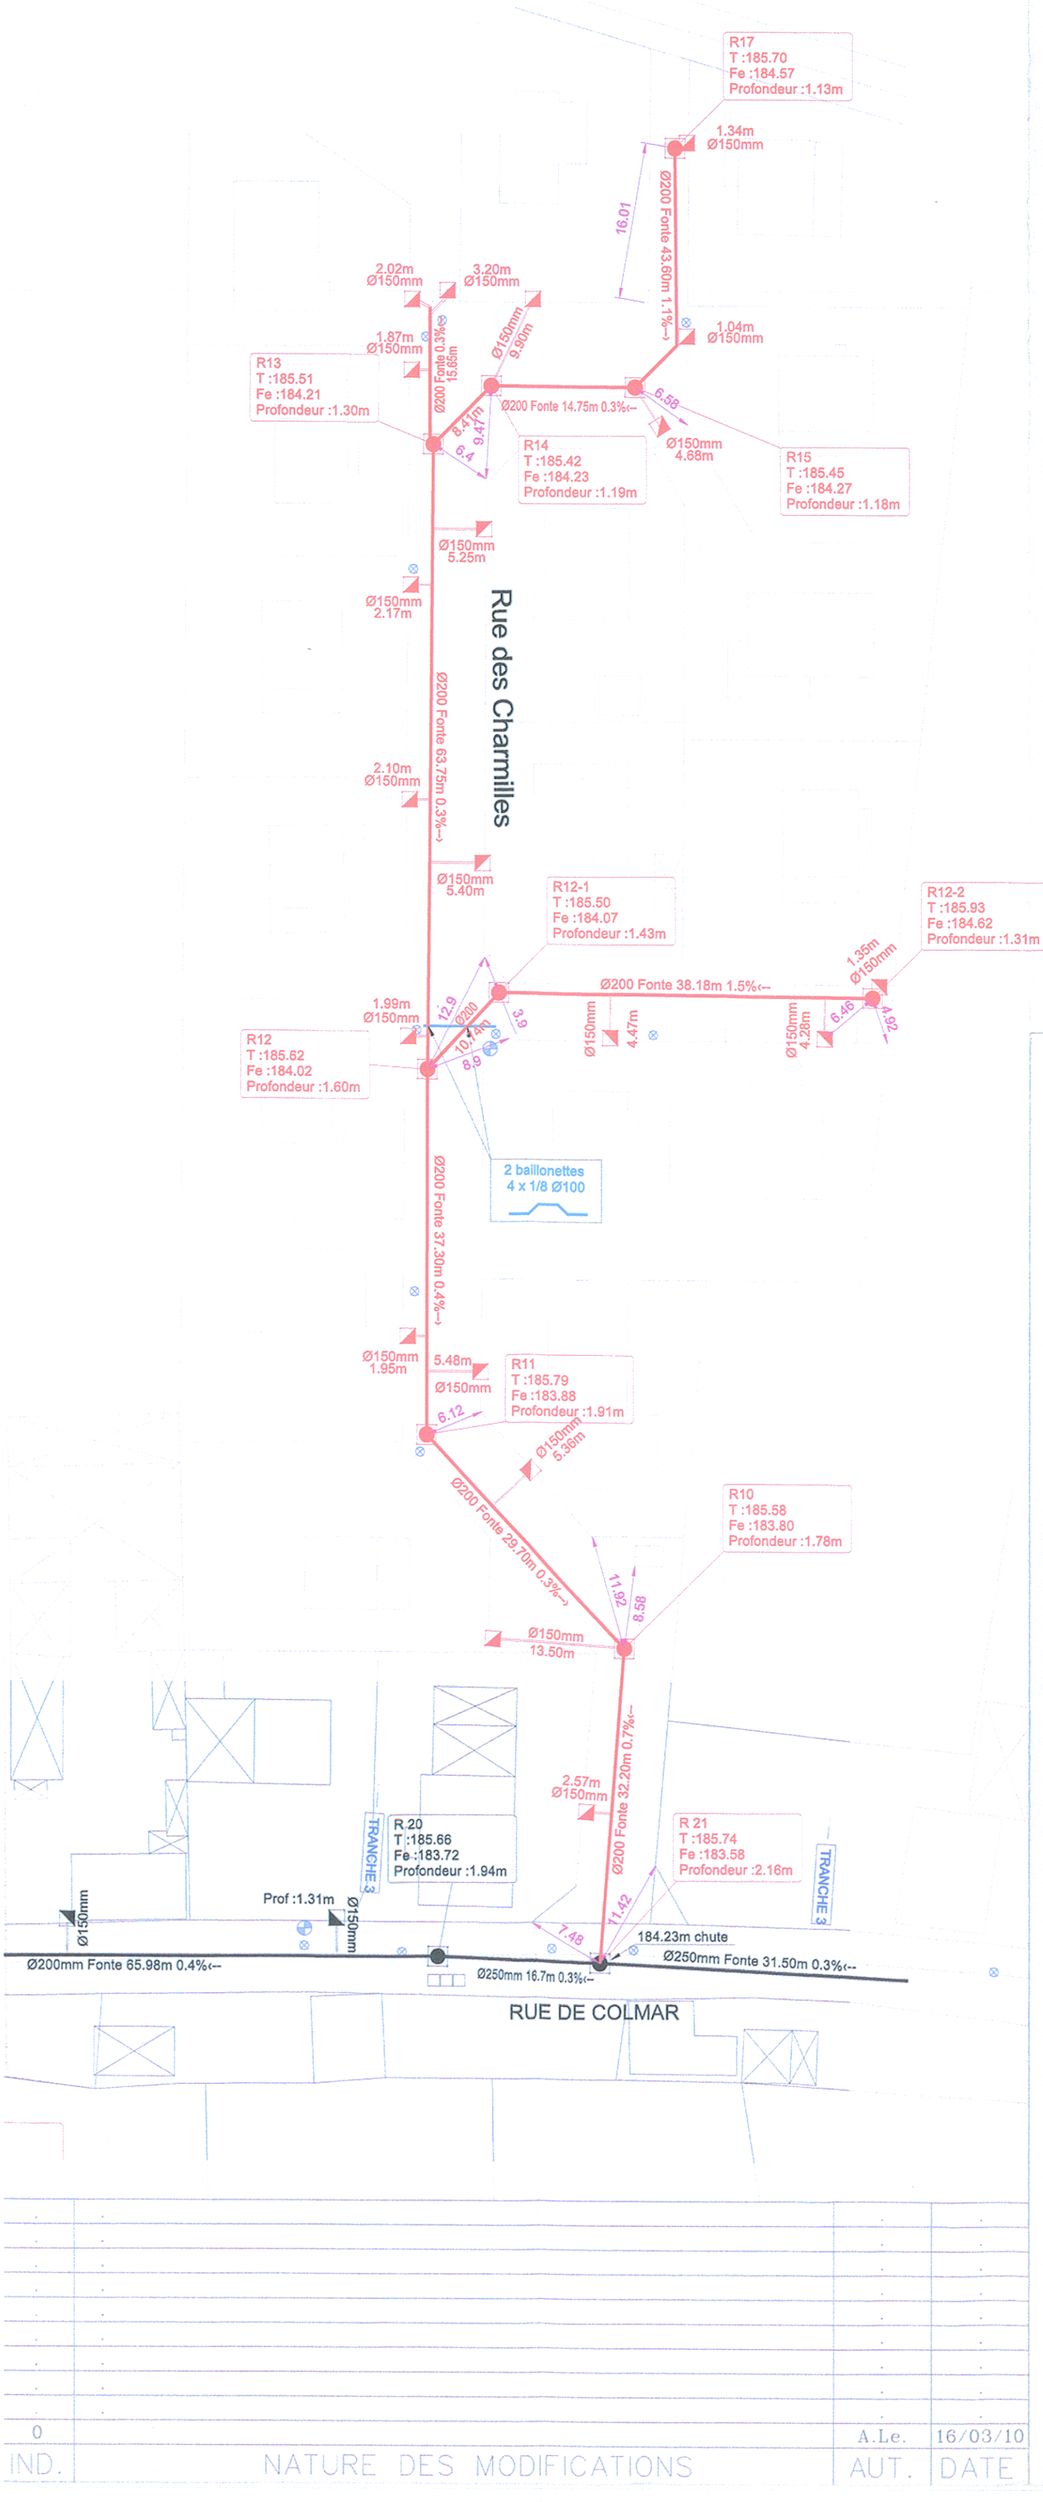


PRINCIPE DU METRE
POUR
LA POSE DE CONDUITE D'ASSAINISSEMENT

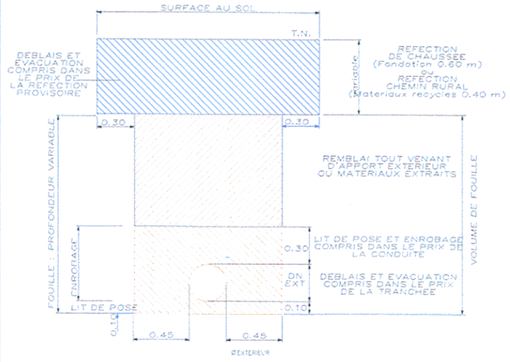

AGENCE DE COLMAR
84, Rue de l' Oberharth
68025 COLMAR Cedex
Tél.:03 89 22 95 95
Fax:03 89 79 62 09
E-mail:colmar@eurovia.com

COMMUNE DE FORTSCHWIHR

Réalisation du réseau d'assainissement collectif

TRANCHES 3 - Rue des Charmilles

ASSAINISSEMENT GRAVITAIRE

- TRACE EN PLAN -

PLAN DE RECOLEMENT

ECHELLE: 1/500

24 RUE VAUBAN
68 320 MUNTZENHEIM
Tél. : 03 89 78 63 80 - Fax : 03 89 78 63 83
Courriel : contact@cc-riedbrun.fr

INGENIERIE
Groupe SNC LAVALIN

14 RUE DES RIBEAUPIERRE
68150 RIBEAUVILLE
Tél. : 03.89.73.29.00 - Fax : 03.89.73.29.15
b2000.ingenierie@wanadoo.fr
www.b2000ingenierie.fr

CE DOCUMENT EST LA PROPRIETE DE LA SOCIETE EUROVIA
Il ne peut être reproduit ou cédé sans l'autorisation de son auteur.

Il n'engage la responsabilité de la société EUROVIA que s'il est muni du cachet et de la signature originale.

Conducteur des travaux: Jean STRAUMANN Réalisation du plan: JP SAUMON	Cachet et Signature	N° du plan reco 01

Indices	Dates	Modifications
A	08/10/2010	ORIGINAL

Une société de VINCI

IND.	NATURE DES MODIFICATIONS	AUT.	DATE
0		A.Le.	16/03/10